


křídlo A

A

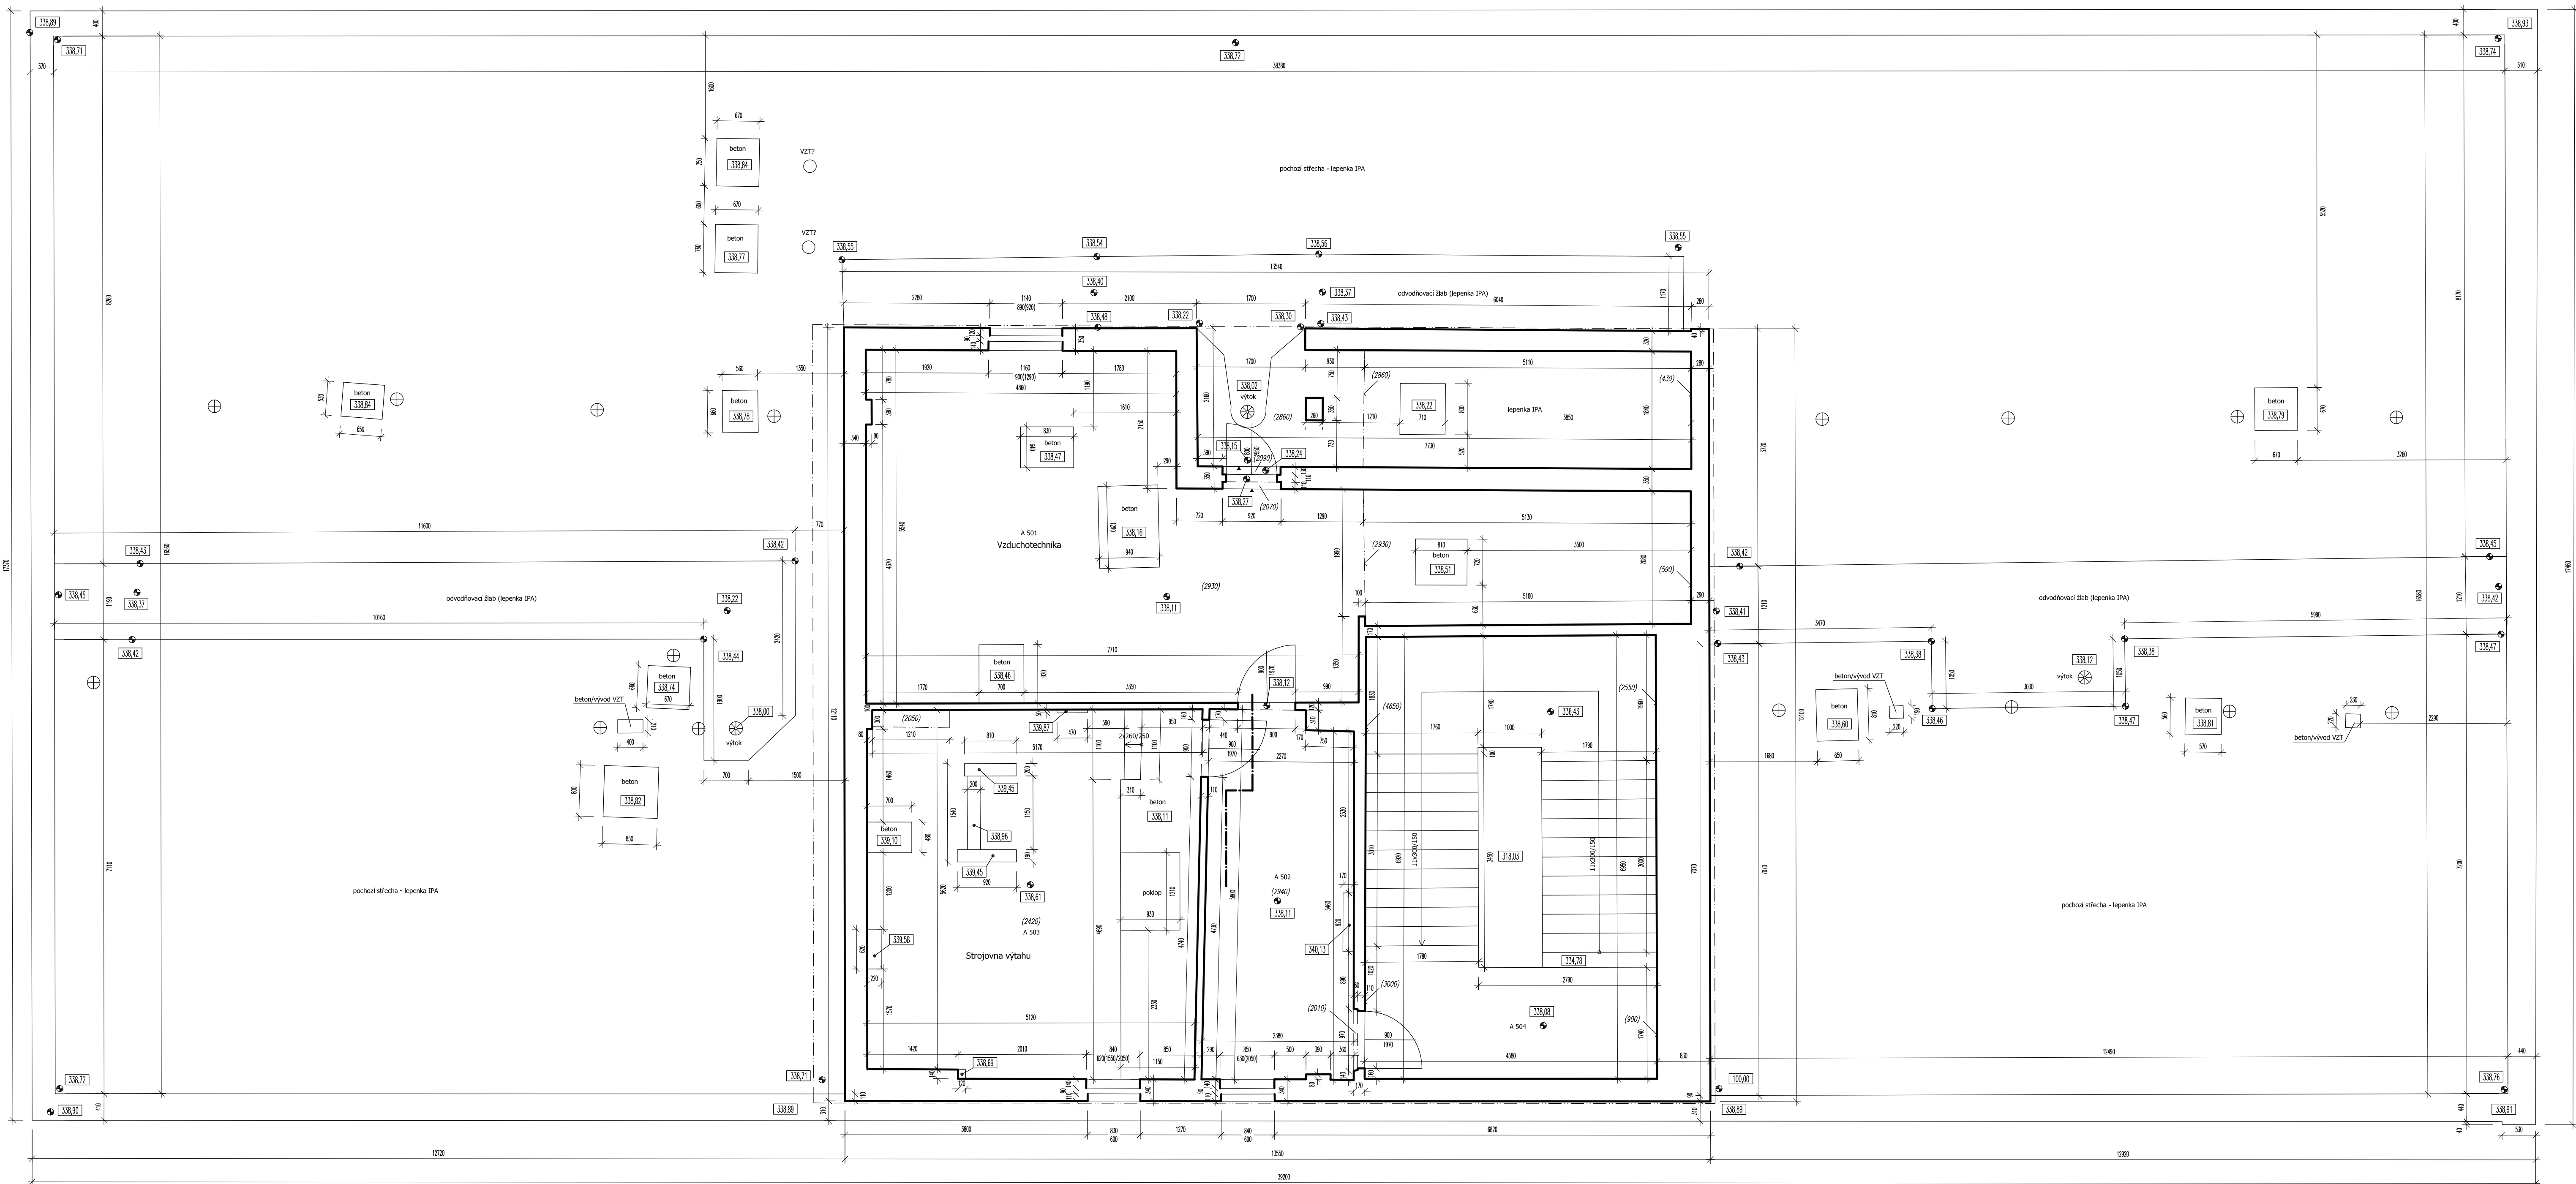

B

křídlo B

TABULKA MÍSTNOSTÍ							
Číslo	podlaží	Název místnosti	Plocha (m2)	Světelná výška (mm)	Podlahová krytina	Povrch stropu	Poznámka
A 501		VZDUCHOTECHNIKA	47,48	2930/990	BETON	OMĚTKA	
A 502		SPROVÁČÍ CHODBA	13,43	2940	BETON	OMĚTKA	
A 503		STROJOVNA VÝTAHU	26,87	2420	BETON	OMĚTKA	
A 504		SCHODIŠTĚ	8,58	3000/900	DLAŽBA	OMĚTKA	výstupní podesta

Legenda:		
	místo měření výšky vodorovné plochy	
	podlahová výška - otok	
	sloup	
	schodiště	
	směr spádu (šikmá plocha)	

Vysvětlivky ke kódom:
Tento stavební výkres je vzhledem k skutečnému stavu existující budovy a vzhledu na poměr nejčastějších metod, existujících výkresů a fotografií a následně byl dokončen. Veškeré hodnoty jsou uvedené jsou zadané rovinností chyb, která doprovází každé měření. Velikost této chyby je proměnná a závisí na měřiči hodnoty je - cca 25 mm pro vodorovné vzdálenosti.
Platí jak kódy, tak kresba v intervalech určených výše uvedenými kódy a kresba v křídlo výkresy.
1) kdy měření, protože jsou zobrazeny na cm, je možné odměřovat.
2) v označených místech měření provedeno pro nepřesnost a kresba je vzhledem k schématickému.

GBS		GBS Praha s.r.o., Technická 408, 159 00 Praha 14 - Letňany tel: 257 103 121, 257 103 120 e-mail: gbs@gb.cz, www.gbs.cz GEODÉZIE BEZ STAROSTÍ		Objednatel: Městská část Praha 5 název: MČ Praha 5 150 22 Praha 5 - Smíchov	
Lokalita: Křídlo B07/21, Praha 5 - Hlubočepy		Zaměřil: Ing. Petr Smrček		Souř. systém: S-JTSK	
Název akce: Poliklinika Barrandov Zaměření skutečného stavu budovy 2. etapa		Vykonal: Ing. Petr Smrček		Výřez, systém: Biv	
		Ověřil: Ing. Jan Hájek		Číslo zářez: 286/2013	
		DWG: 08_08P.dwg		Datum: 27.5.2013	
				Počet listů: 16 (40)	
Výřez: Pádory 6NP (střešiny) - křídlo A		Číslo výřezu: 7 (ze 13)		Měřítko: 1 : 50	