
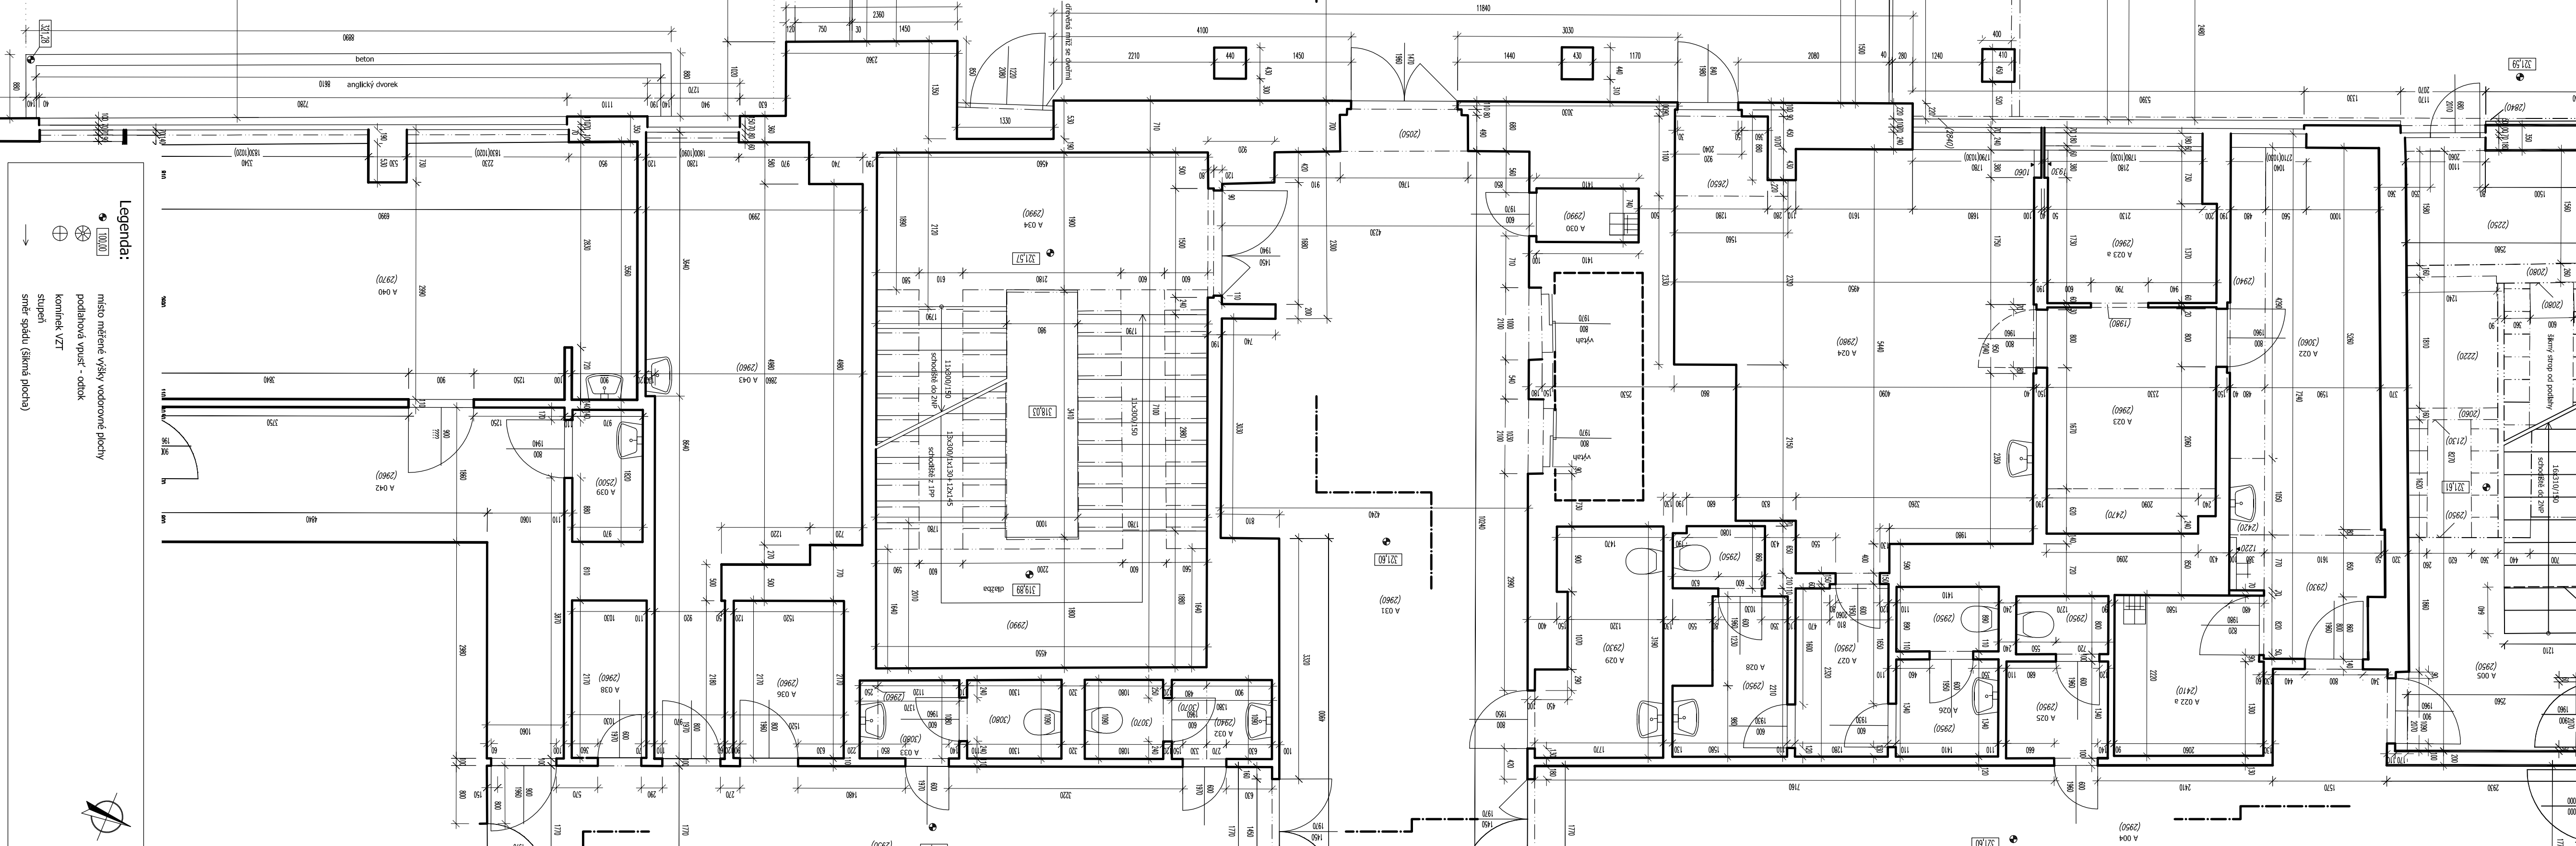


křídlo B

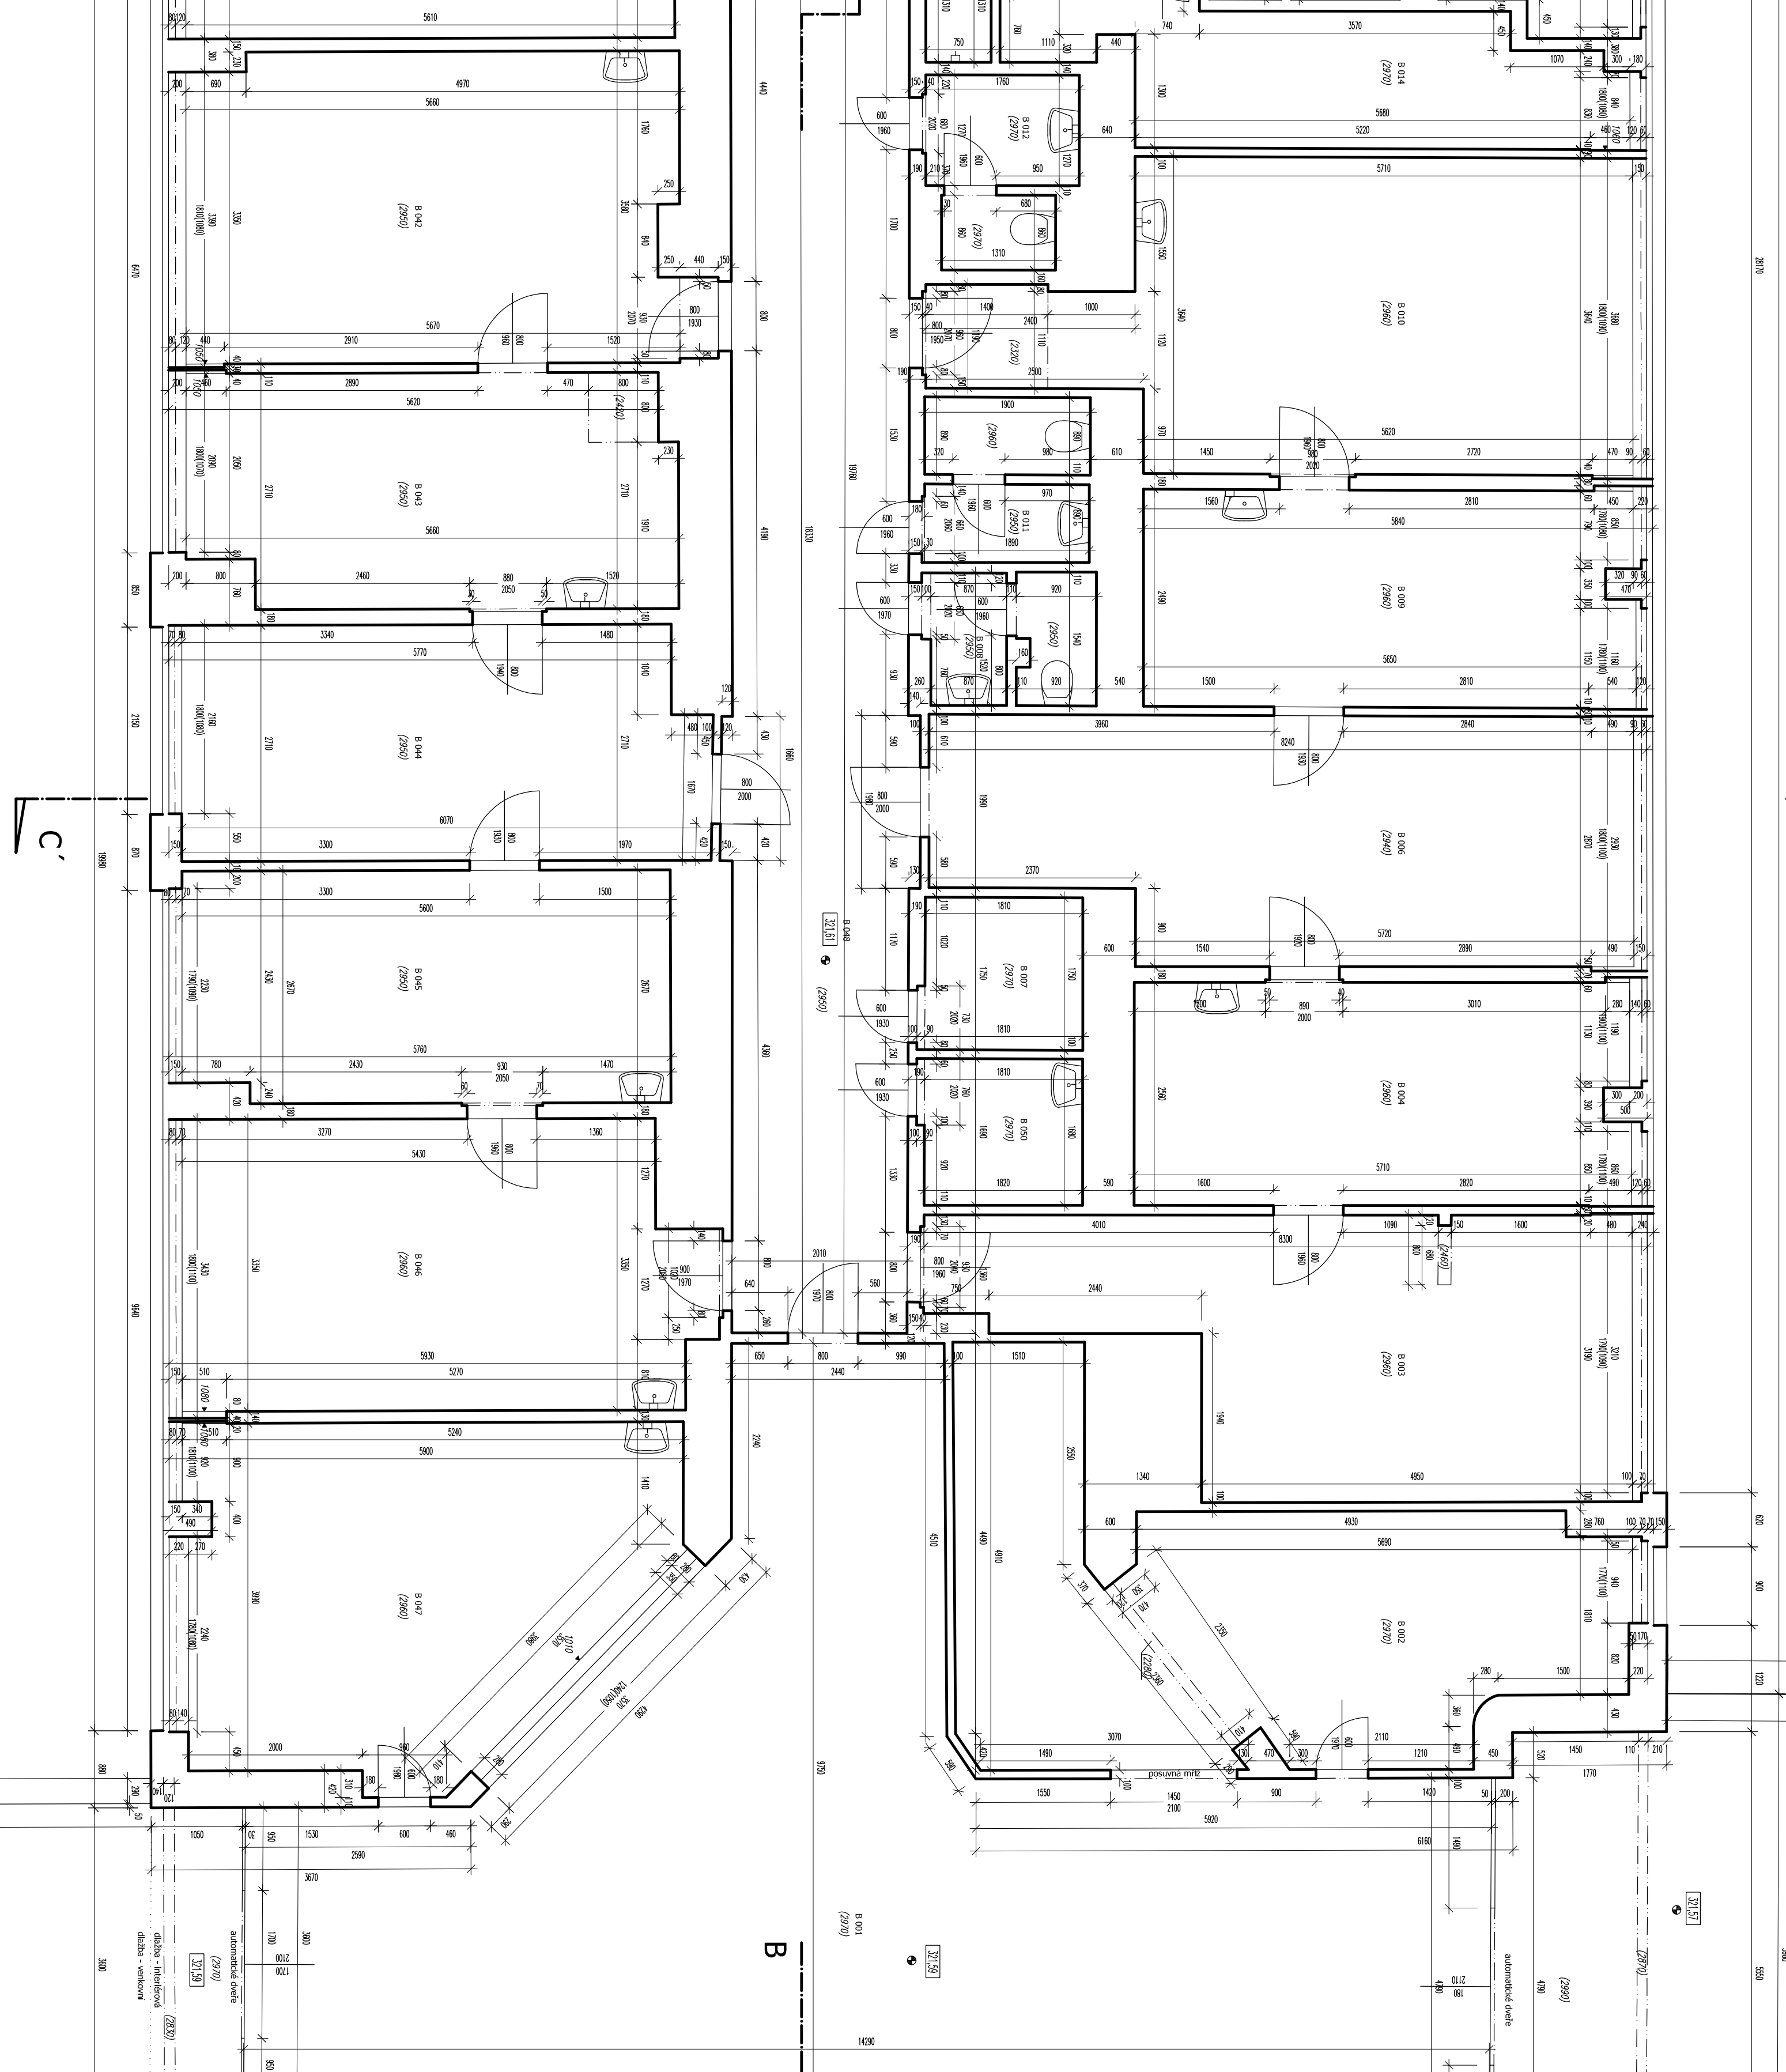



Legenda:


[illegible]