


křídlo B

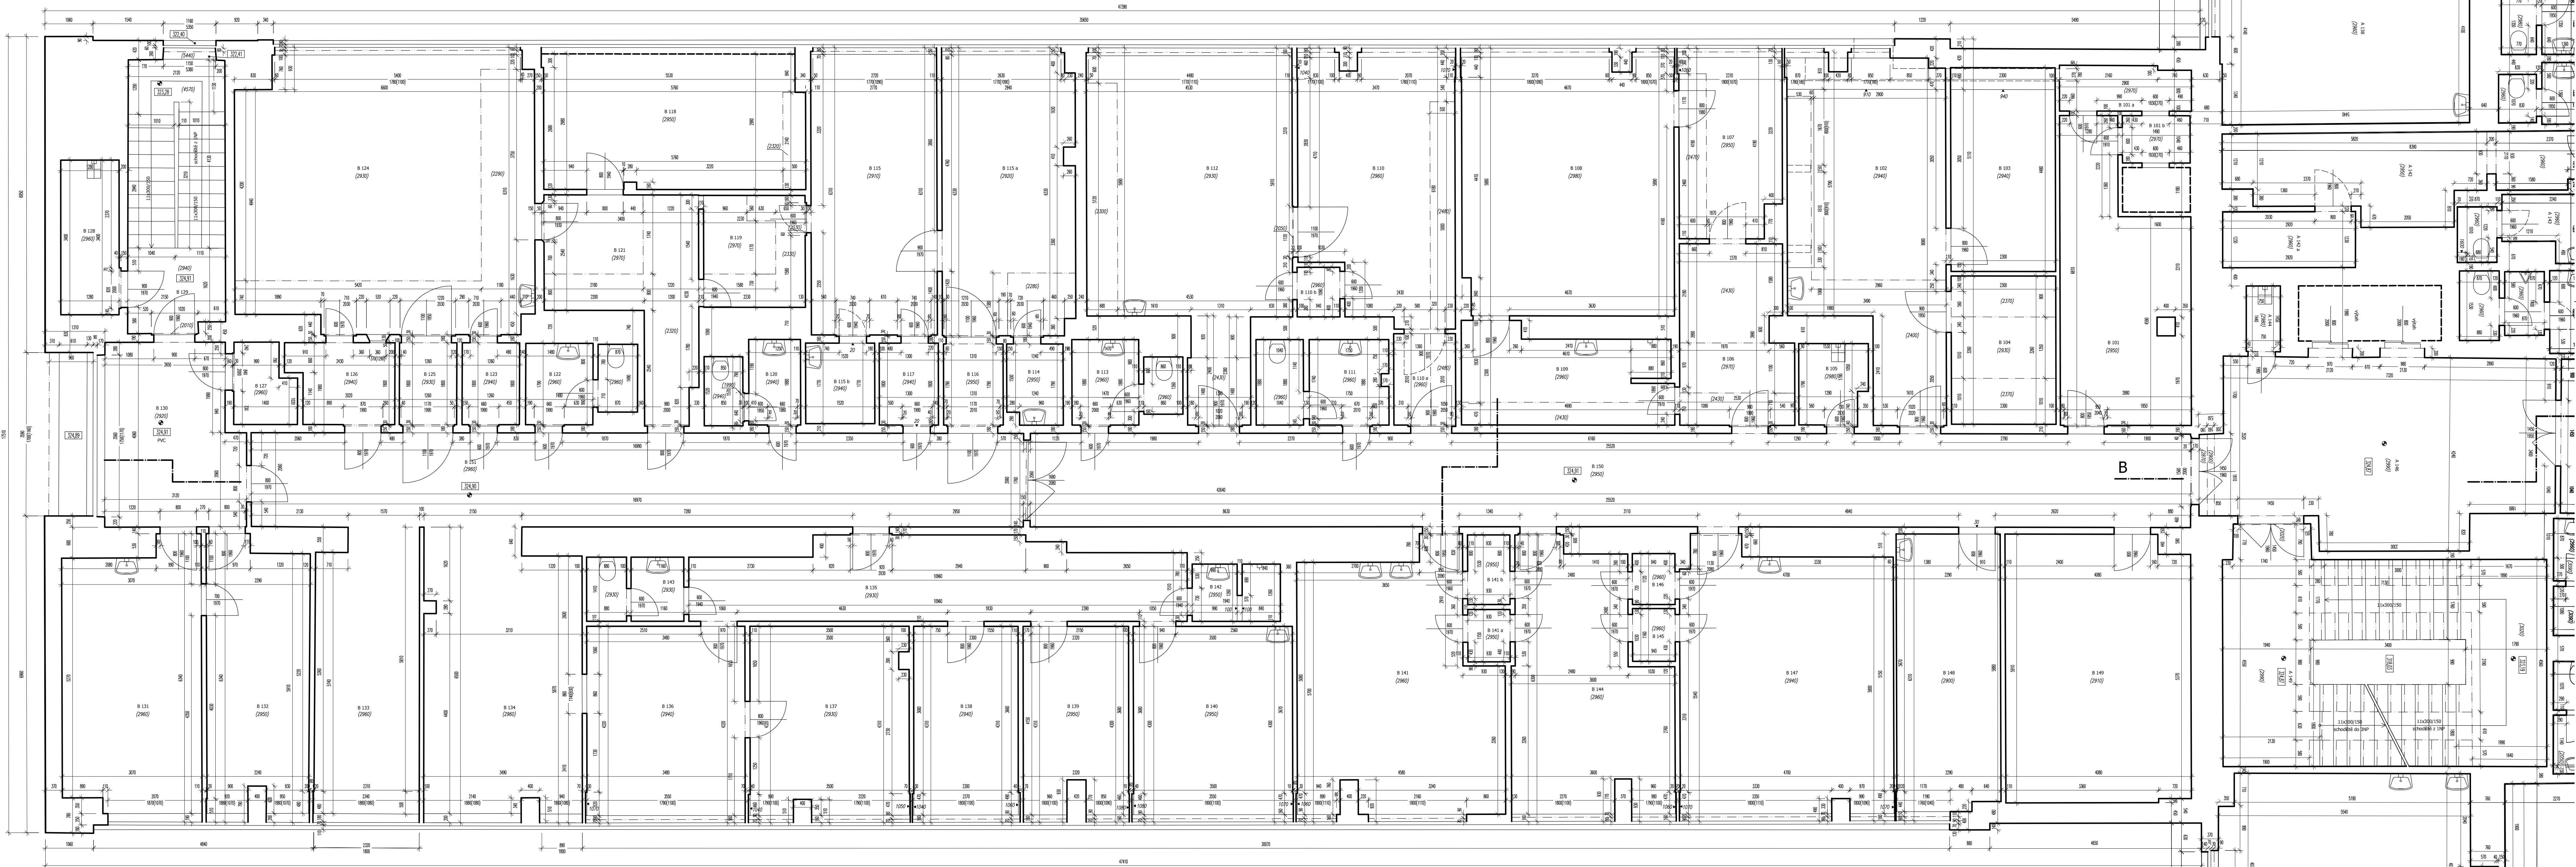

TABULKA MÍSTNOSTÍ					
Číslo	podlaží	Název místnosti	Plocha [m <sup>2</sup> ]	Podlahová krytina	Povrch stropu
B 101		MÍSTNOST	15,93	2970 BETON	OMITKA
a		MÍSTNOST	2,89	2970 BETON	OMITKA
b		MÍSTNOST	1,61	2970 BETON	OMITKA
B 102		MÍSTNOST	21,29	2940/2400 DLAŽBA	OMITKA/PODHLID
B 103		MÍSTNOST	9,29	2940 DLAŽBA	OMITKA
B 104		MÍSTNOST	7,60	2930/2370 DLAŽBA	OMITKA/PODHLID
B 105		OKLID	2,59	2980 DLAŽBA	OMITKA
B 106		MÍSTNOST	9,53	2970/2430 DLAŽBA	OMITKA/PODHLID
B 107		MÍSTNOST	8,75	2950 DLAŽBA	OMITKA
B 108		MÍSTNOST	26,43	2980 PVC	OMITKA
B 109		MÍSTNOST	9,23	2960/2430 DLAŽBA	OMITKA/PODHLID
B 110		MÍSTNOST	18,84	2950 KOBEREK	OMITKA/PODHLID
a		MÍSTNOST	2,77	2950 KOBEREK	OMITKA/PODHLID
b		MÍSTNOST	1,15	2950 KOBEREK	OMITKA

**Legenda:**

- místo měření výšky vodorovné plochy
- podlahová výška - otok
- komínka VZT
- schůp
- směr spádu (číslo plochy)

**Vysvětlivky ke kódům:**  

<b>GBS</b> Praha s.r.o., Technická 408, 159 00 Praha 14 - Lhotany tel: 257 123 123, 257 123 124 e-mail: gbs@gb.cz, www.gbs.cz		Objednatel: Městská část Praha 5 název: 14. října 138/14 159 22 Praha 5 - Smíchov	
Lokalita: Kódové B07/21, Praha 5 - Hlubočitz		Zaměřil: Jan Jungert	
Název akce: Poliklinika Barrandov Zaměření skutečného stavu budovy 2. etapa		Výška: systém: 80 Číslo: Ing. Jan Jungert Datum: 25.2.2013 Počet listů: 16 (40)	
Výkres: Půdorys 2NP - křídlo B		Číslo výkresu: 4 (ze 16)	
		Měřítko: 1 : 50	